
機器リスト

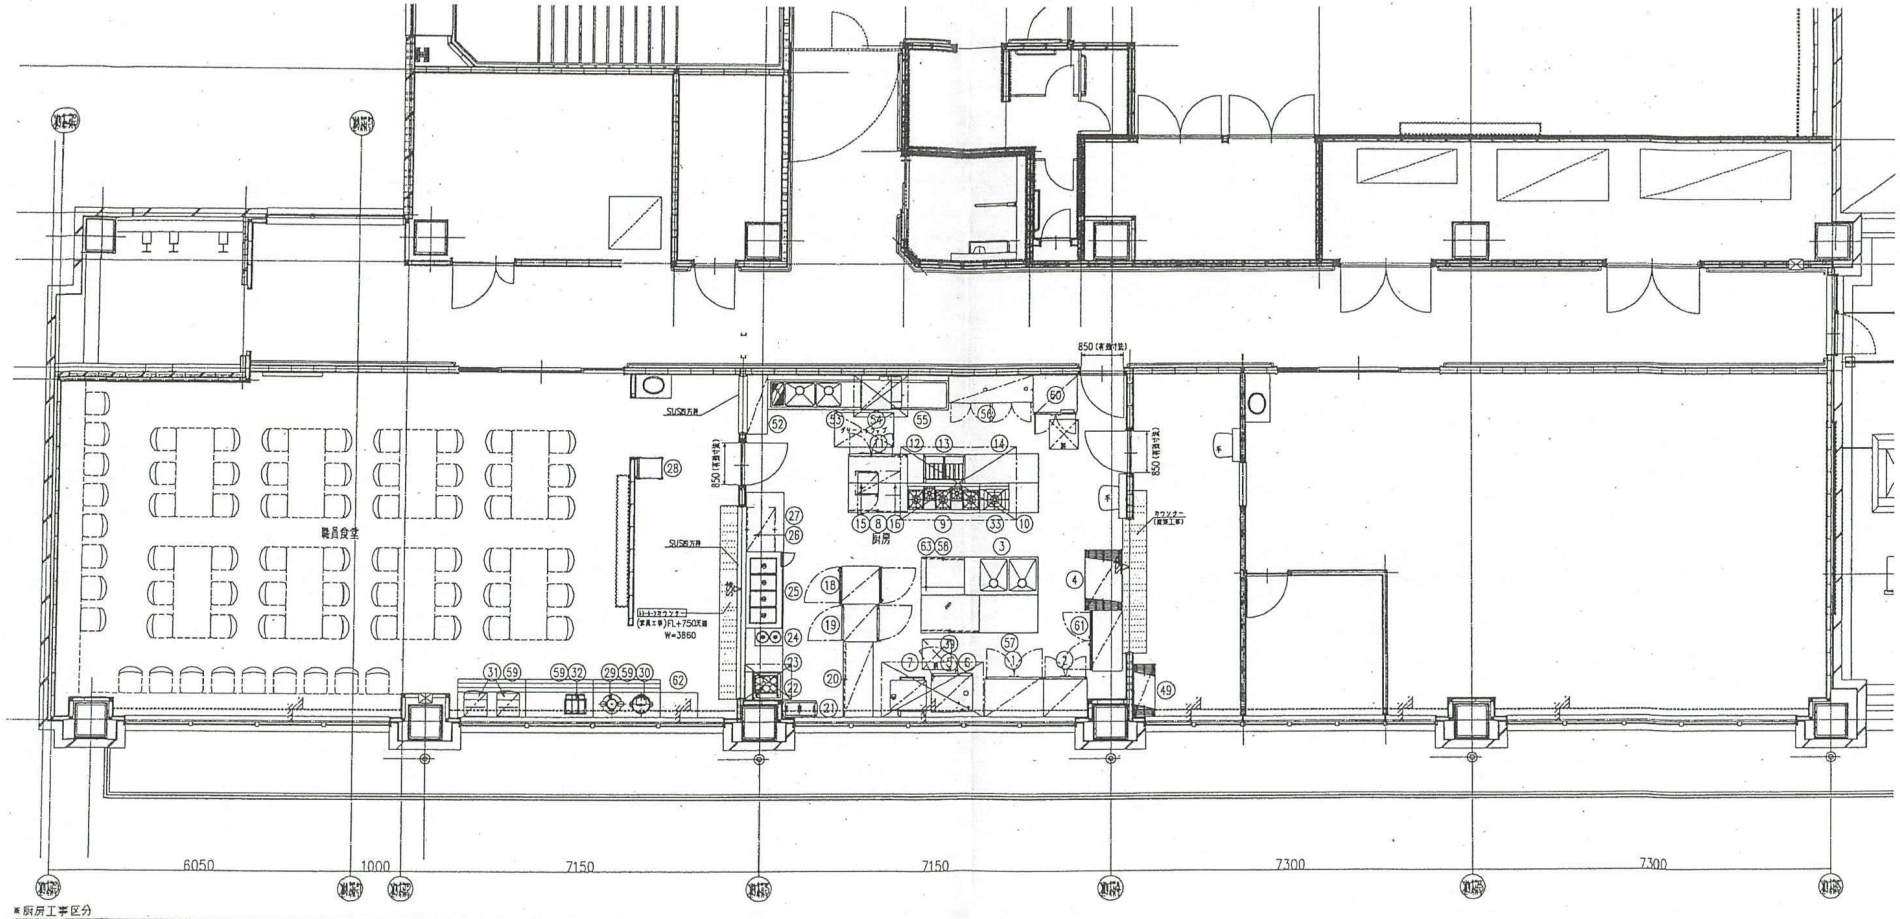

※厨房工事区分

	厨房業者工事	他工事
厨房機器 搬入・組付	○	—
厨房機器 配管工事（機器までの接続を含む）	—	○
厨房機器 配線工事（機器までの接続を含む）	—	○
配管・配線部材一式（カウン・バルブ・手元開閉器・スチームトラップ・ストレーナー・ツールボックス等）	—	○

：排気フード（設備工事）
：側溝（ステンレスグレーチング）細目ノンスリップ仕様（建築工事）
：天井点検口（建築工事）
：排水桝（ステンレス集塵カゴ付）（建築工事）
：手洗器（設備工事）
：給湯器（設備工事）

※工事範囲は機器の設置（レベル出し）のみとし給排水・電気・ガス等の配管工事は一次、二次とも別途とします。
※予備設備については打合せ要
※厨房内の下地及び仕上材は、不燃材料とみなしています。

次番 17 34 35 36 37 38 40 41 42 43 44 45 46 47 48 50 51

品番	名称	規格仕様	外形寸法(m/m)			数量	給排水			ガス(都市ガス)		電気(kW)			蒸気			フード	備考
			間口	奥行	高さ		給水(A)	給湯(A)	排水(A)	口径(A)	消費量(kW)	単相100V	単相200V	三相200V	給気(A)	排気(A)	消費量(kg/h)		
1	冷蔵庫	HR-120X-ML	1210	800	1890	1			40			0.337							
2	冷凍庫	HFR-90X3-ML	900	800	1890	1			40					0.459					
3	台付二槽シンク	2S-157T	1500	750	850	1	15×2	15×2	40×2										
4	シェルフ	P1900-4/LMS1220-4	1212	762	1900	1													4段仕様
5	スチームコンベクションオーブン	SCC101G	847	771	1017	1	20		40		20	24.0	-					Ⓐ	10段仕様 散水器付
6	オーブン専用架台	UG2 61/101M	845	700	696	1													
7	多機能自動炊飯器	CRA-150N	748	707	1300	1					25	31.40	0.045					○	3段仕様
8	台下戸棚	UC-126T	1200	600	850	1													片面式
9	ガステーブル	XY-1560T	1500	600	850	1					20	51.20						Ⓐ	H=850
10	テーブル	T-66T	600	600	850	1													
11	コールドテーブル冷蔵庫	RT-120SNE-ML	1200	600	850	1			40				0.186						H=850
12	テーブル	T-36T	335	600	850	1													
13	ガスフライヤー	CF-G18W	865	600	850	1					20	25.60						Ⓐ	H=850
14	テーブル	T-156T	1500	600	850	1													
15	電子レンジ	EM-1645	422	508	337	1								2.780					
16	上棚	OS-95T	900	500	1R	1													
17	欠番																		
18	パススルー冷蔵庫	HR-750X-2G2C	750	850	1890	1			40				0.328						ガラス扉仕様
19	パススルー温蔵庫	HS-750SB	750	750	1800	1	15		40					4.200					
20	戸棚	KC-156T	1500	600	1800	1													片面式
21	小型冷凍ストッカー	SCR-S64	706	318	865	1							0.068						
22	電気ゆで麺器	ENB-550NH-H	550	600	850	1	15		40					12.000				○	寒露ふさぎ板付
23	テーブル	T-87T	870	750	590/850	1													
24	電気卓上ウォーマー	TEW-A	350	550	260	1							0.900						
25	ウォーマーテーブル	EWT-1500B(特)	1500	750	850	1	15		40					4.500					1/1ホテルパン横置4枚 H=850
26	冷蔵ショーケース	OHP-P-900	900	500	1085	1			40				0.499						
27	テーブル	T-127T	1200	750	850	1													
28	トレーディスペンサー	KN4245	460	550	870	1													
29	保温ジャー	THA-C80A	460	380	390	1							0.077						
30	スープウォーマー	TH-CA160	462	392	401	1							0.280						16L
31	ティーサーバー	AT-100HWB	450	480	775	2	15		40×2				1.020						
32	オーガナイザー	2段3列	435	400	240	1													
33	ローレンジ	XY-660L2	600	600	450	1					20	17.40						Ⓐ	
34	欠番																		
35	欠番																		
36	欠番																		
37	欠番																		
38	欠番																		
39	台下戸棚	UT-127T	1200	750	850	1													片面式
40	欠番																		
41	欠番																		
42	欠番																		
43	欠番																		
44	欠番																		
45	欠番																		
46	欠番																		
47	欠番																		
48	欠番																		
49	シェルフ	P1900-4/MS1070-4	1062	460	1892	1													4段仕様
50	欠番																		
51	欠番																		
52	返却棚	T-124T	1200	400	850/1600	1													
53	ソイルドテーブル	3S-197T	1900	700	850	1	15×3	15×2	40×3										
54	自動食器洗浄機	SD114GSA	855	697	1390	1		15	40×2		15	18.60		5.000				○	
55	クリーンテーブル	MS-127T	1200	700	850	1													
56	消毒保管機	MCSK-20-a	1750	550	1900	1			40×2					8.400					片面式
57	テーブル	T-127T	1200	750	850	1													
58	台下戸棚		900	500	850	1													
59	テーブル	UT-135T	1350	793	750	3													トレーレーン付
60	冷凍冷蔵庫	HRF-90X	900	800	1890	1			40				0.403						
61	冷凍庫	HF-120XT	1200	650	1890	1			40				0.388 0.386						
62	テーブル	T-75T	750	500	750	1													
63	スプレッター	S-91T	900	150	-	1													

注）設備容量の数値は各1台当たりを示す。

完成図